


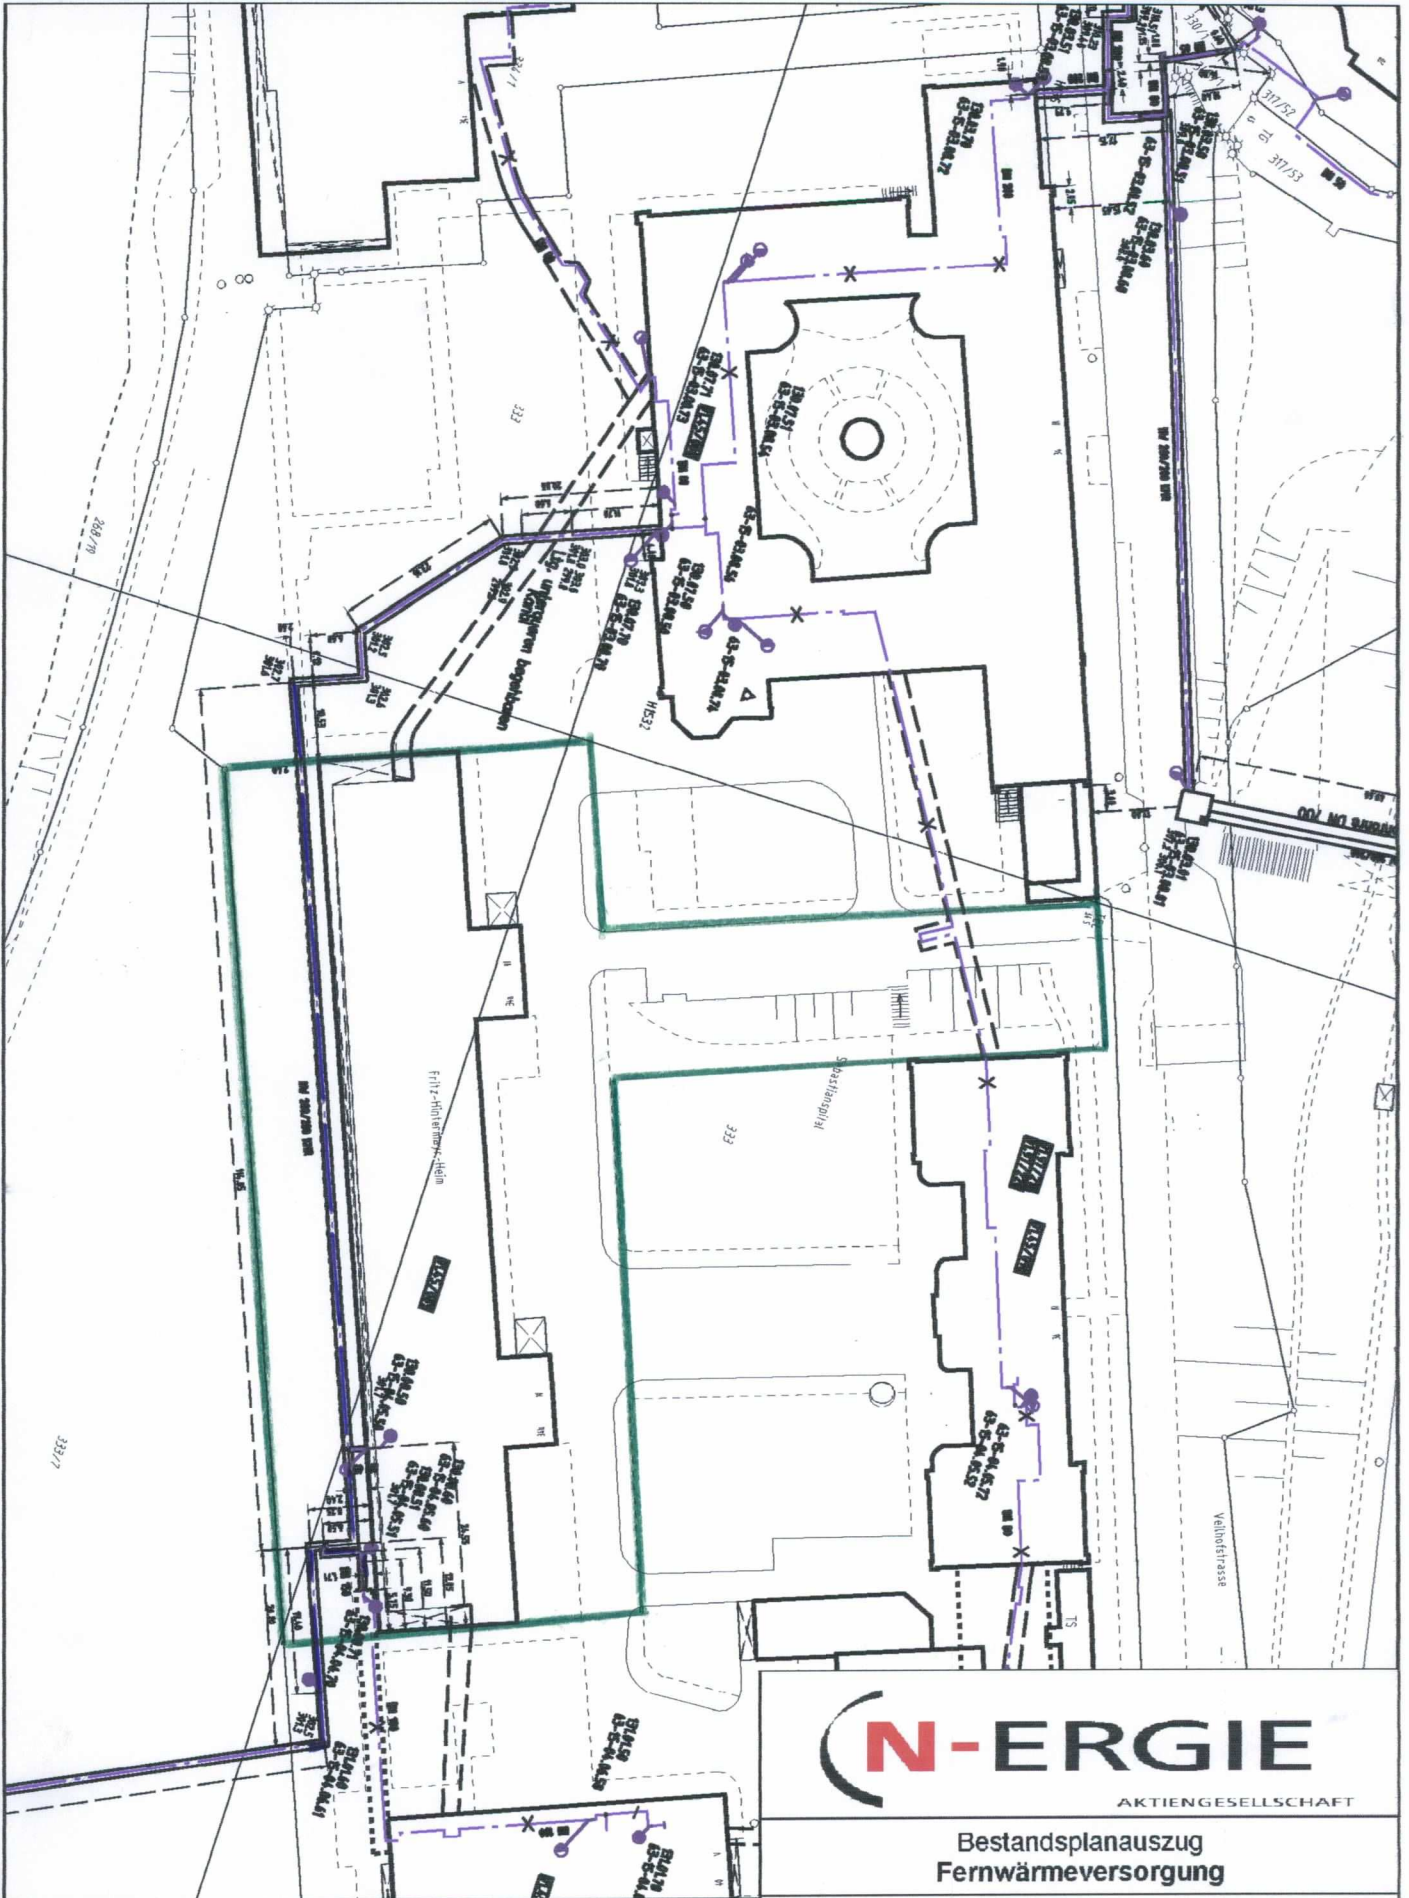

Bestandsplanauszug Fernwärmeversorgung

Der übergebene Bestandsplan ist nicht zur Maßentnahme geeignet. Dieser darf **nicht** an Dritte weitergegeben werden und entbindet **nicht** von der Verpflichtung zur Einholung einer Einweisung des konkreten Vorhabens in unserem Hause und der Einhaltung der daraus resultierenden Pflichten. Bei Unklarheiten bezüglich des Planauszuges ist mit uns Rücksprache zu nehmen.

	Maßstab:	Sachbearbeiter:
	1:1000	Foertner, Reinhold
	Datum:	Lageplan:
	19.04.2007	