



Kellergeschoss

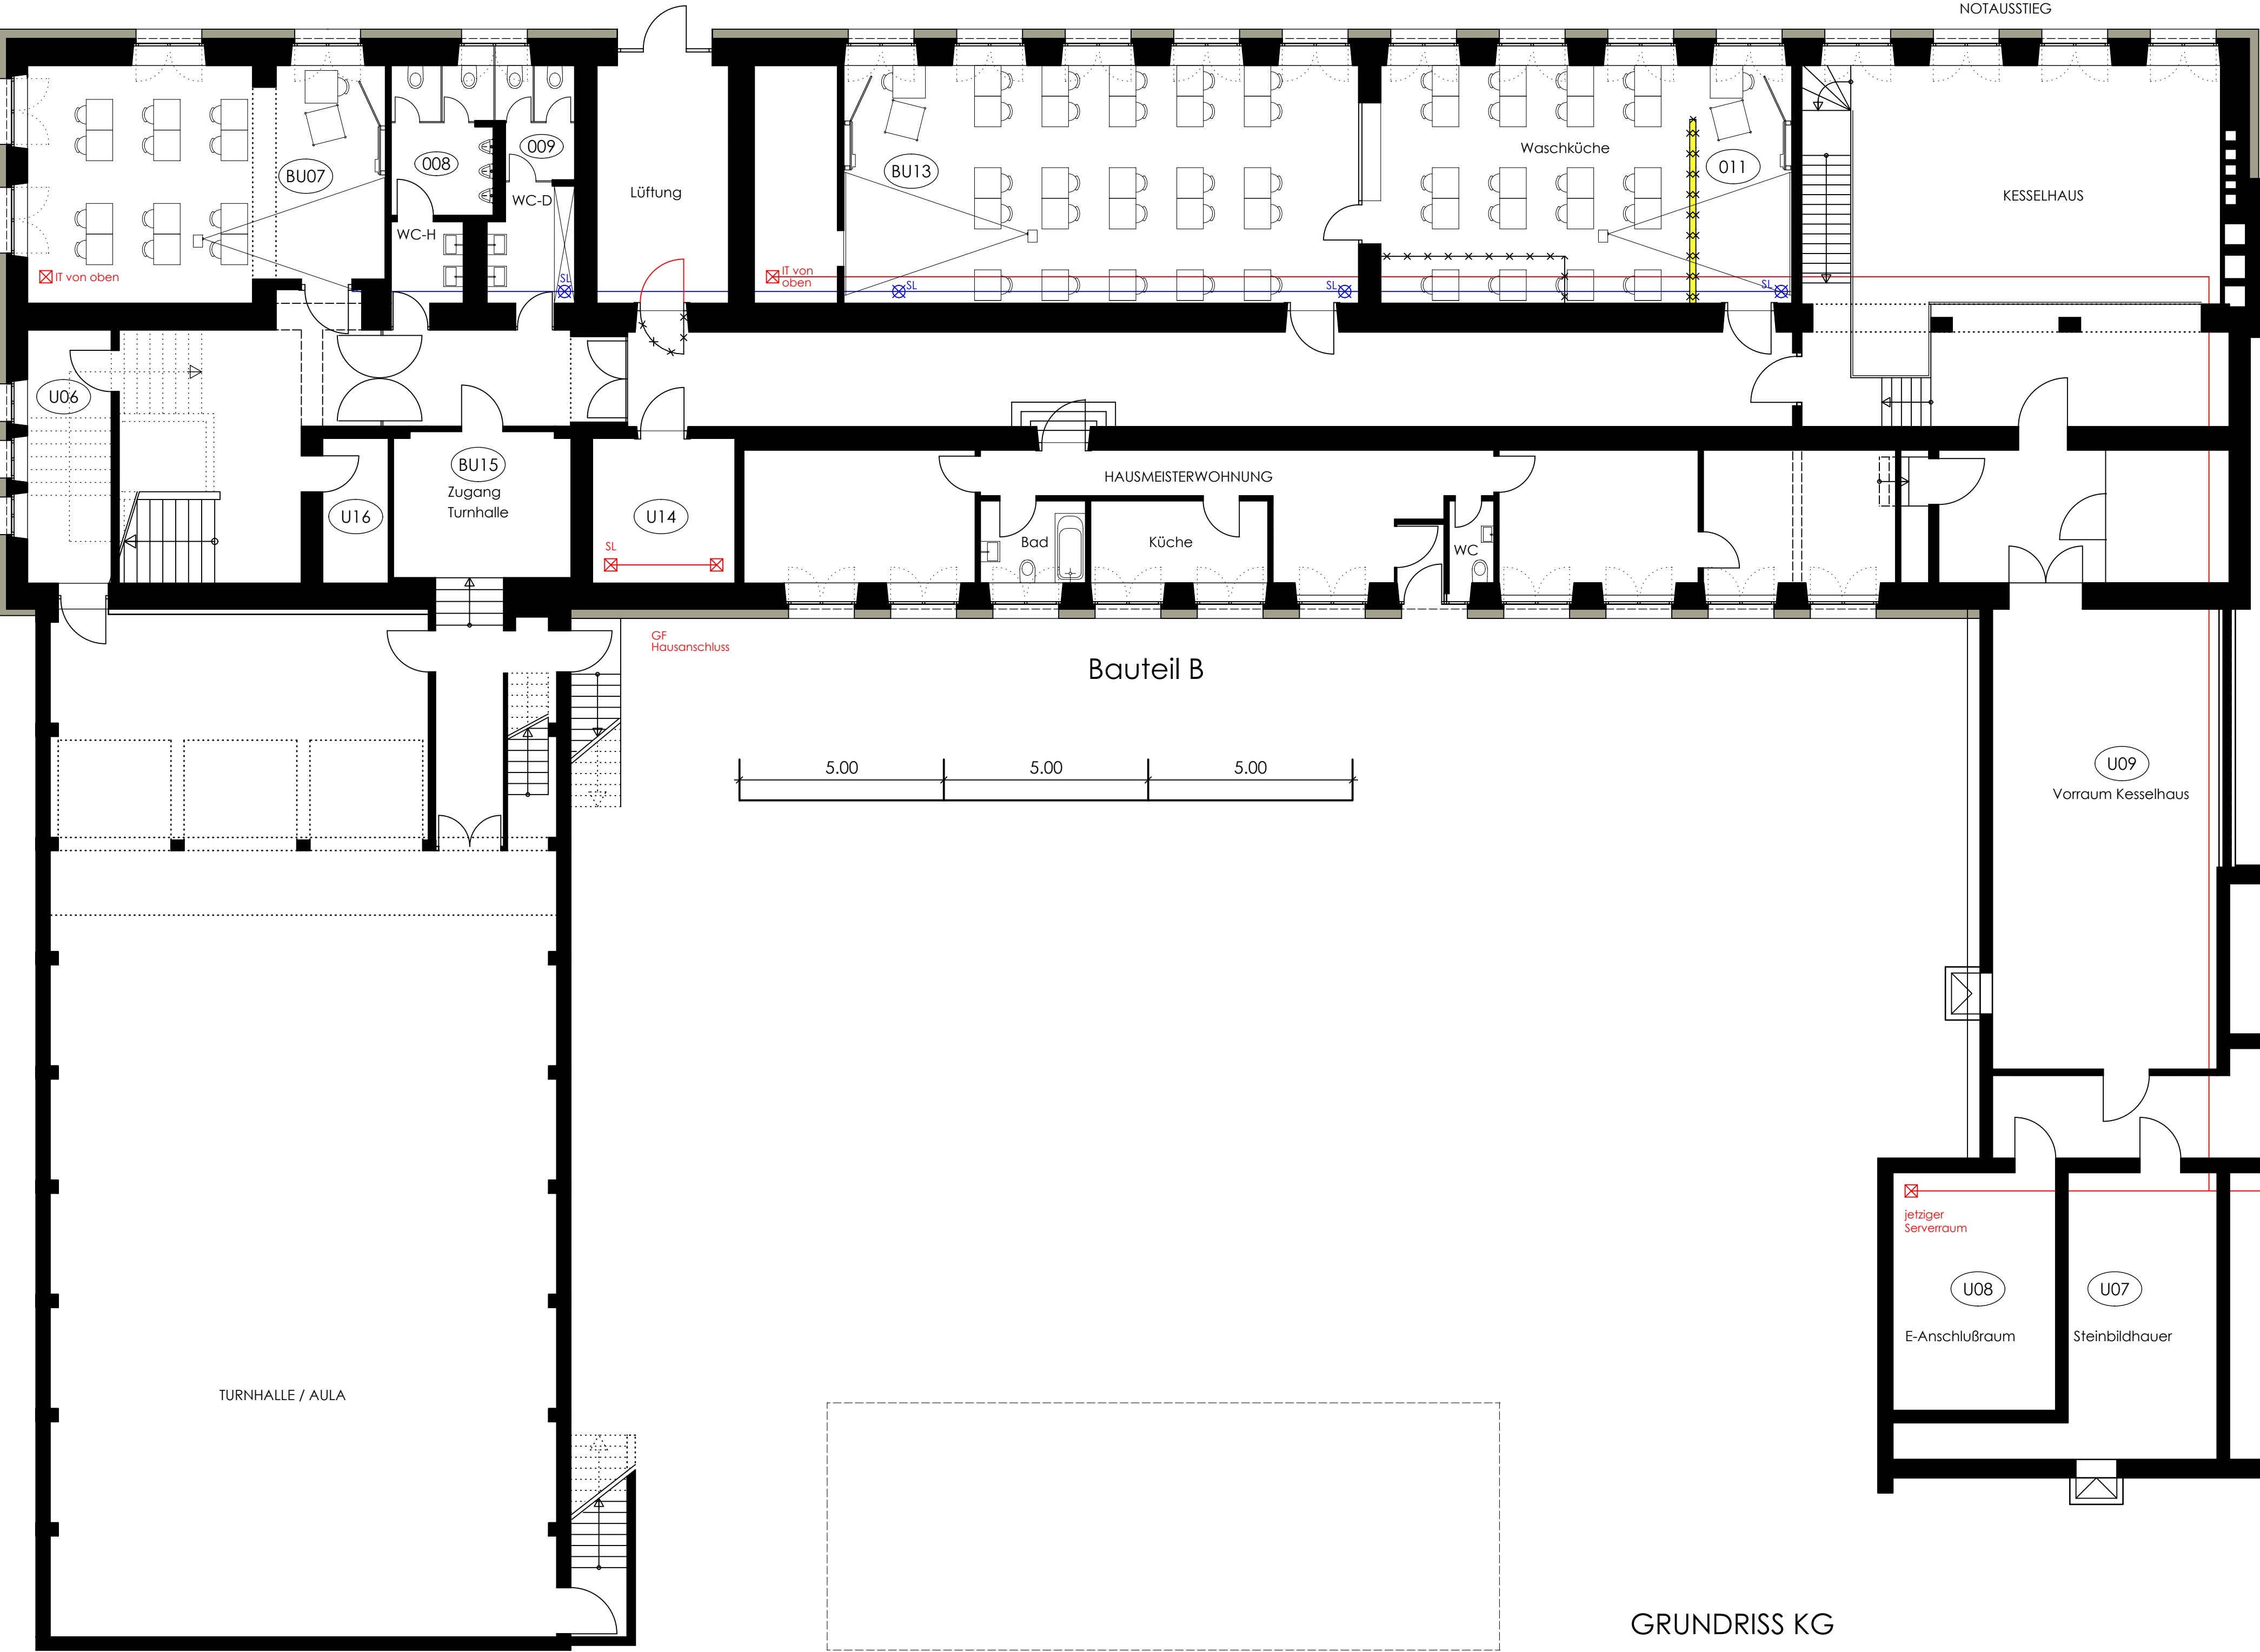

GRUNDRISS KG

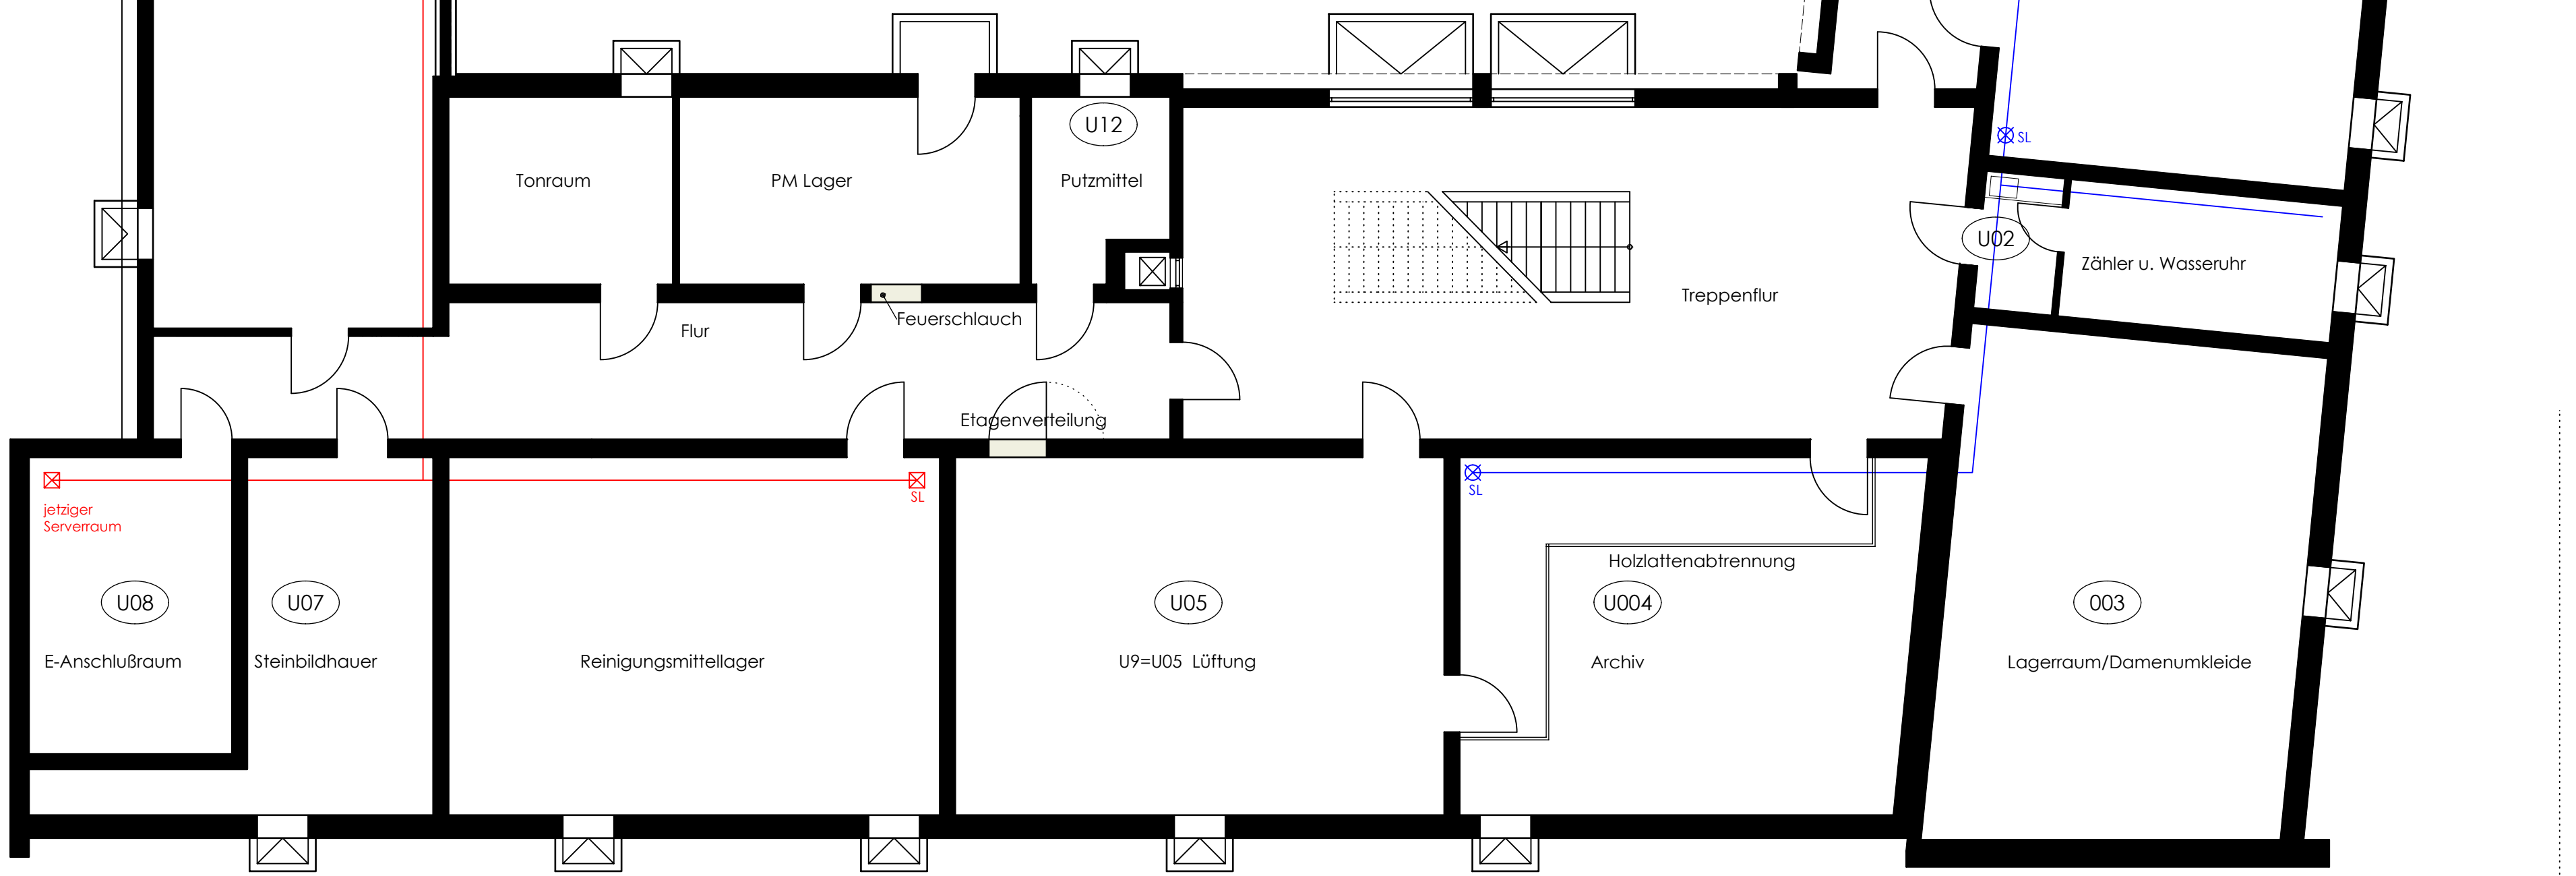


SL = Steigleitung für IT
SL = Steigleitung für Trinkwasser

Stand: 30.03.2022

Pilotystr 4 Umwandlung einer ehem. Berufsschule in einen Ausweichstandort für eine Mittelschule	
Bauherr:	
Projekt:	SANIERUNG der ehemaligen Berufsschule Pilotystr. 4 90408 Nürnberg
Phase:	Bestandspläne
Bauteil:	Grundriss KG A, B und C
Nürnberg, 18.08.2021	
Bearbeitet: M.H. / C.D.	
Gezeichnet: C.D.	
Plan-Nr.: BP_Pilotystr_4 GR KG	


$$H/B = 520 / 1189 \text{ (0.62m}^2\text{)}$$

1.Obergeschoss

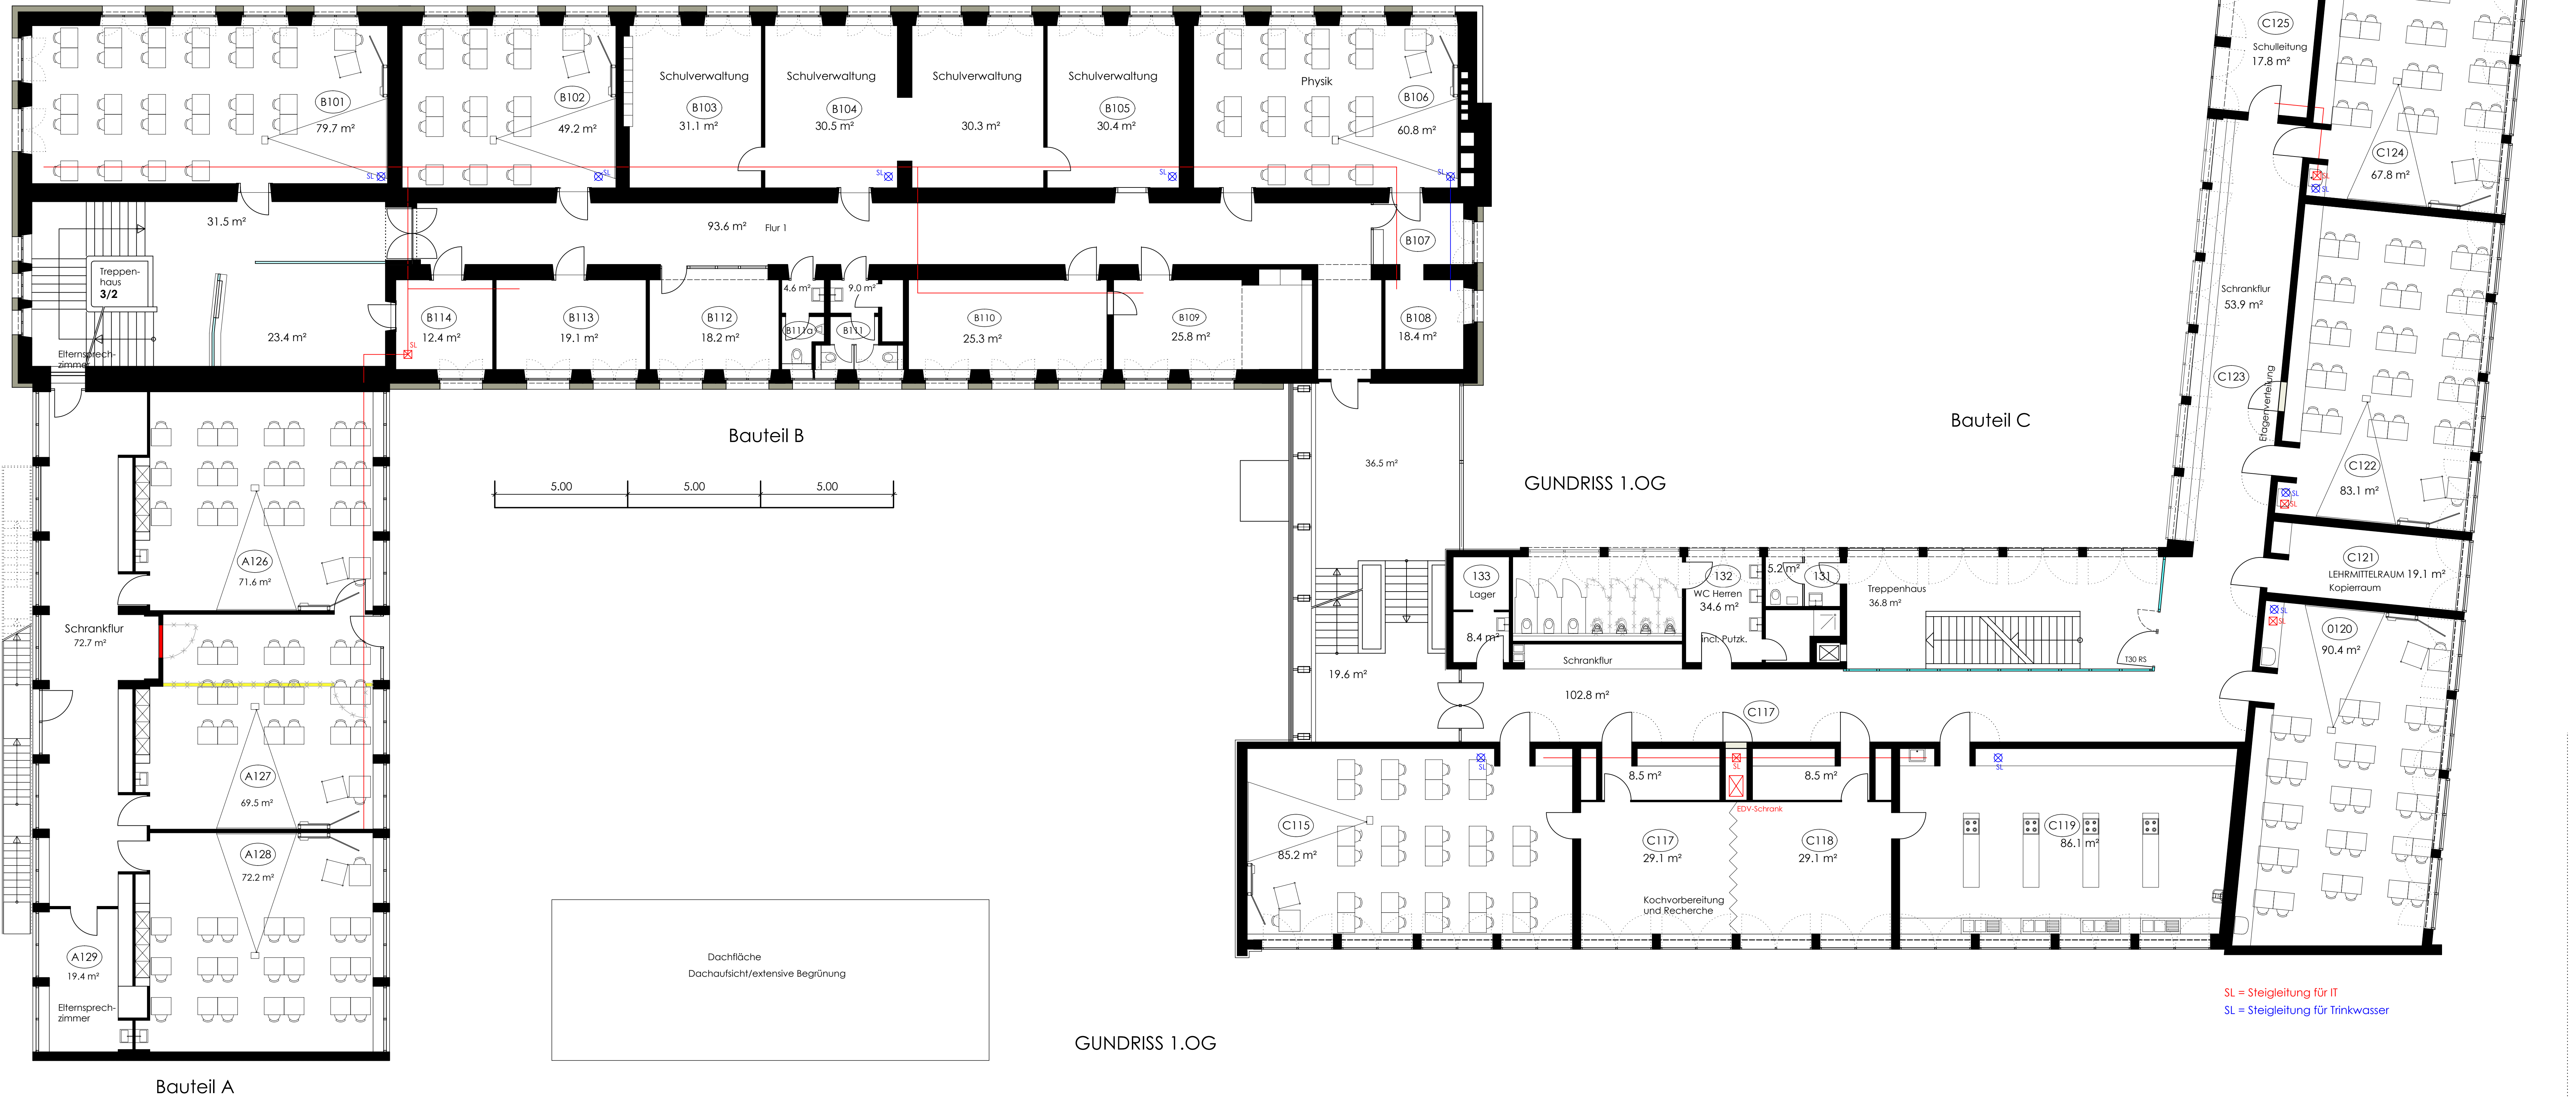


Stand: 30.03.2022

Pilotystr 4 Umwandlung einer ehem. Berufsschule in einen Ausweichstandort für eine Mittelschule

Bauherr:	
Projekt: SANIERUNG der ehemaligen Berufsschule Pilotystr. 4 90408 Nürnberg	
Phase: Bestandspläne	Auftr.-Nr.: AB 20210416
Bauteil: 1. Obergeschoss A, B und C	Maßstab: 1 : 100
	Nürnberg, 18.08.2021
	Bearbeitet: M.H. / C.D.
	Gezeichnet: C.D.
	Plan-Nr.: BP_Piloty_ GR 1.OG

2.Obergeschoss

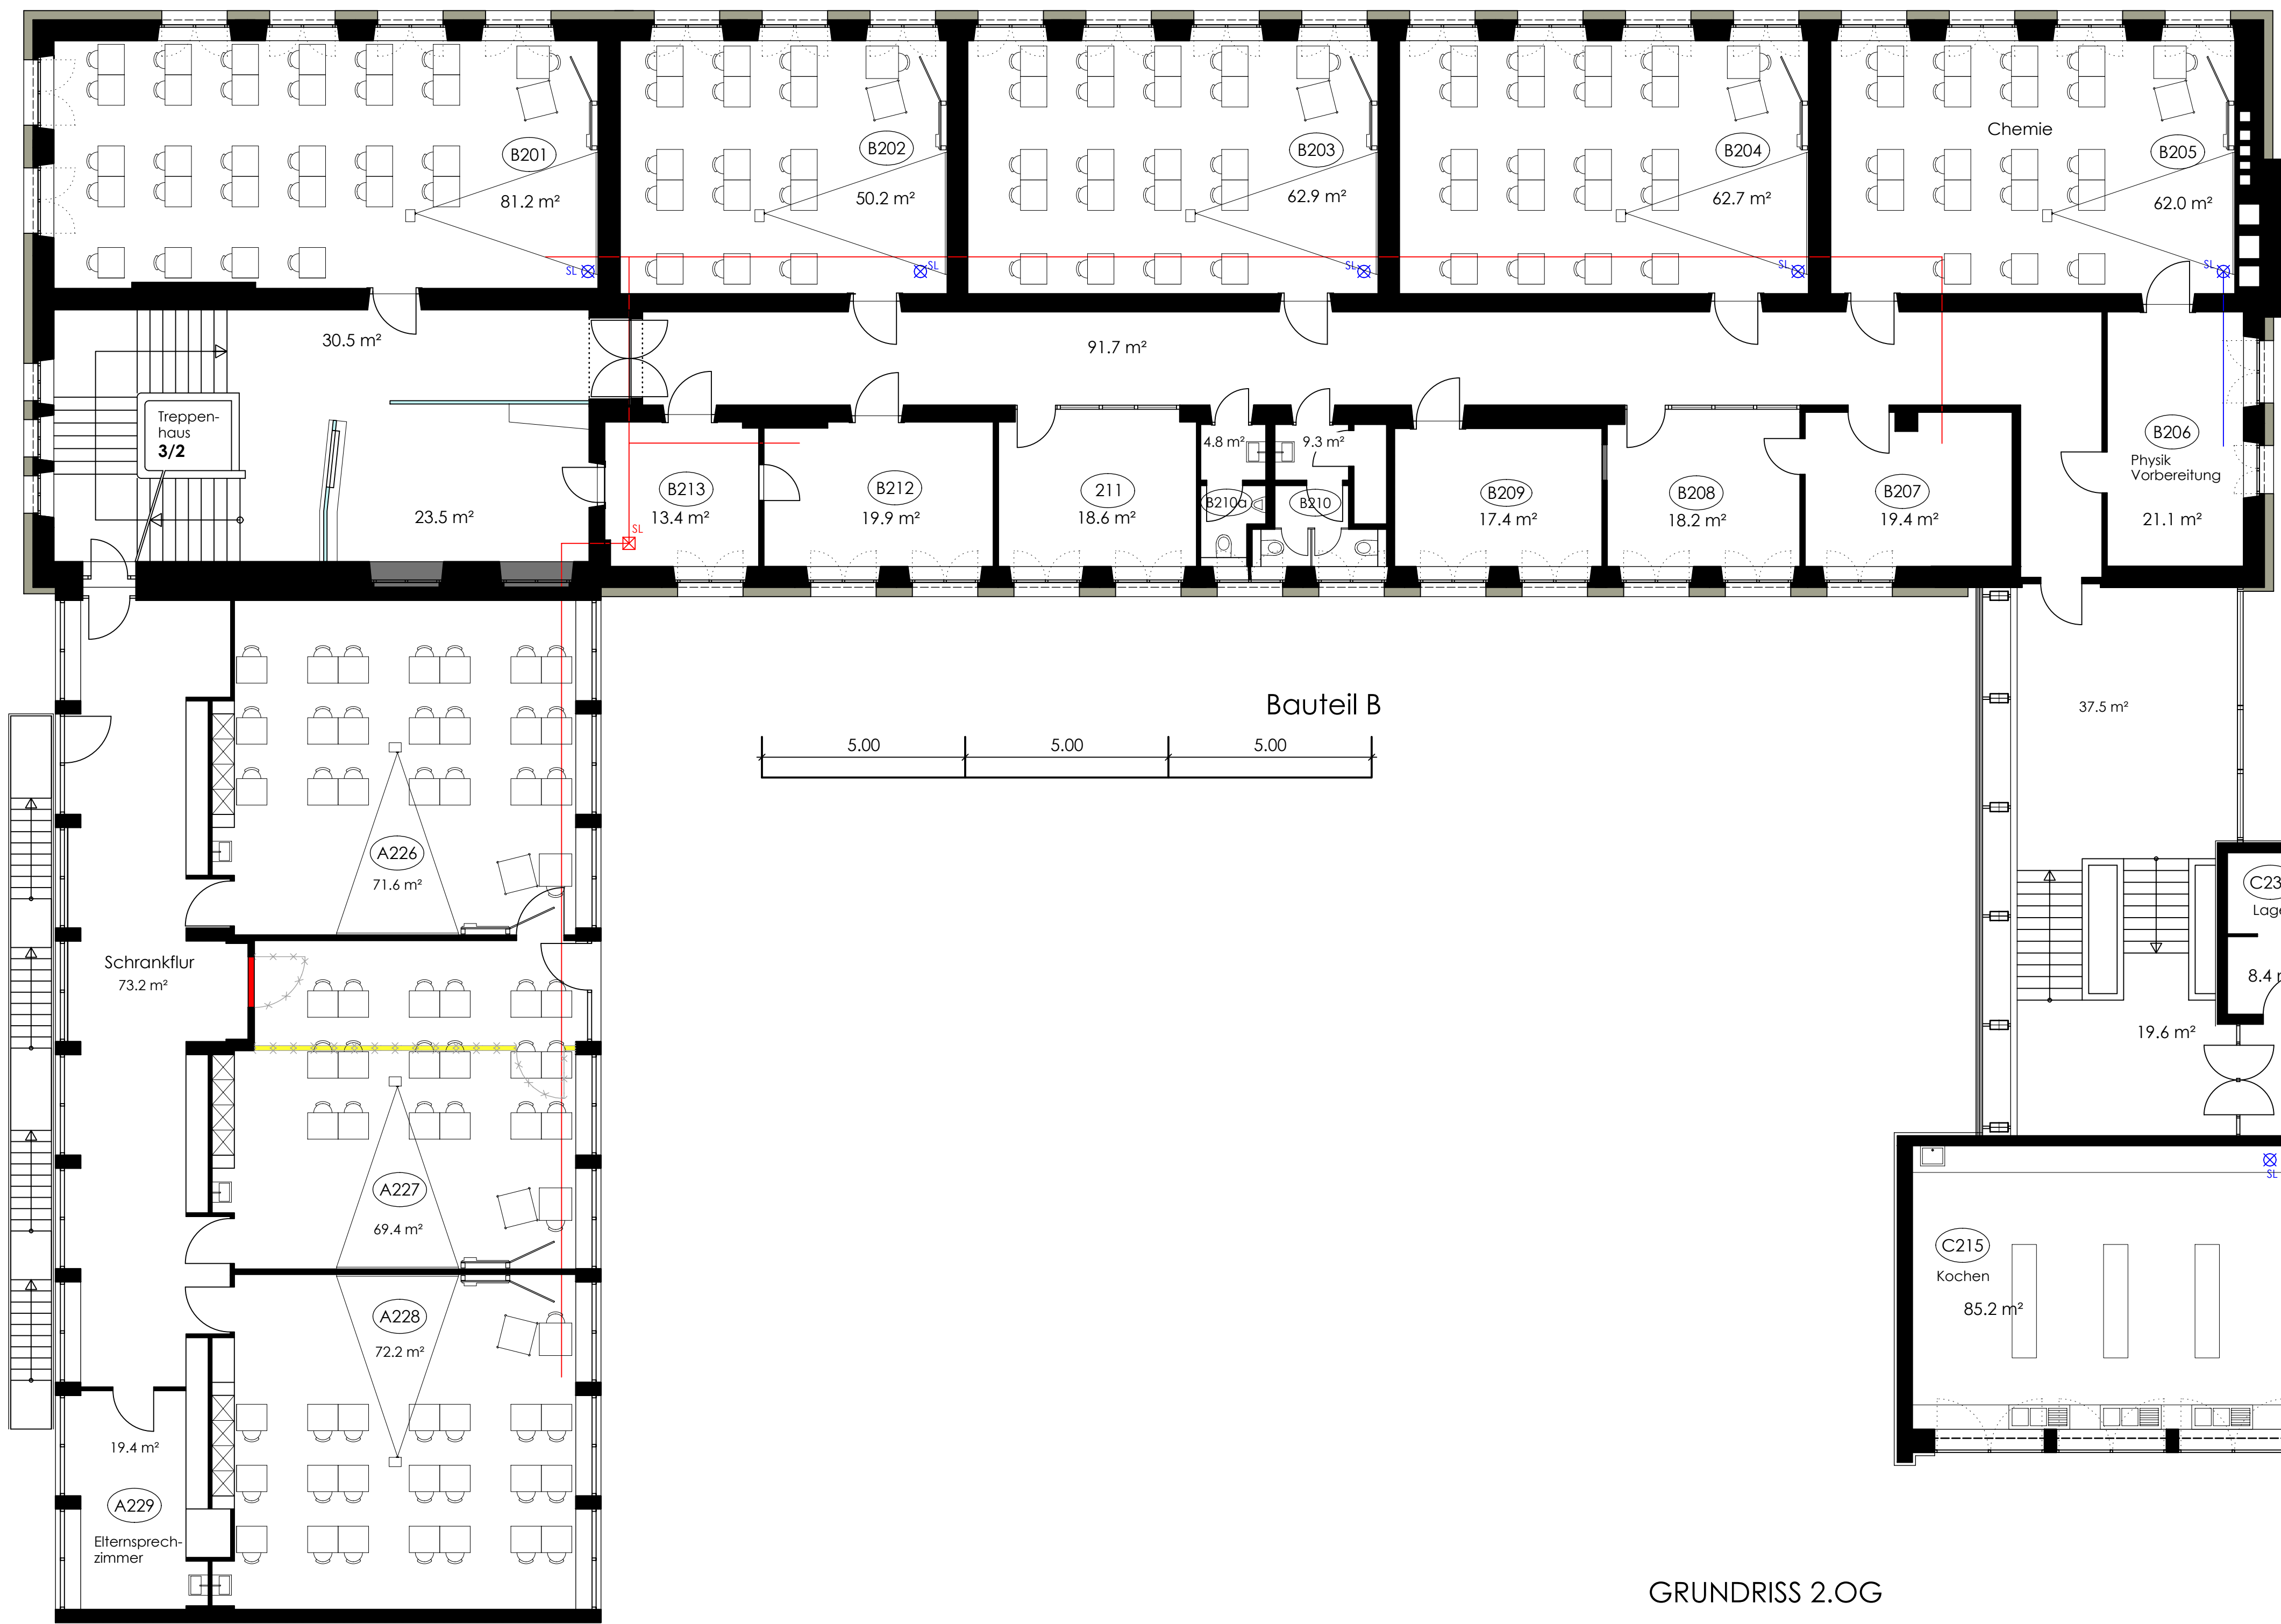

GRUNDRISS 2.OG

GRUNDRISS 2.OG





SL = Steigleitung für IT
SL = Steigleitung für Trinkwasser

Stand: 30.03.2022

Pilotystr 4 Umwandlung einer ehem. Berufsschule in einen Ausweichstandort für eine Mittelschule

Bauherr:	
Projekt: SANIERUNG der ehemaligen Berufsschule Pilotystr. 4 90408 Nürnberg	
Phase: Bestandspläne	Auftr.-Nr.: AB 20210416
Bauteil: 2.Obergeschoss A, B und C	Maßstab: 1 : 100
	Nürnberg, 18.08.2021
	Bearbeitet: M.H. / C.D.
	Gezeichnet: C.D.
	Plan-Nr.: BP Piloty GR 2.OG


3.Obergeschoss

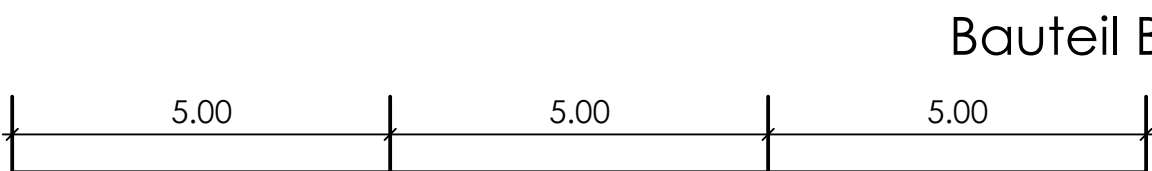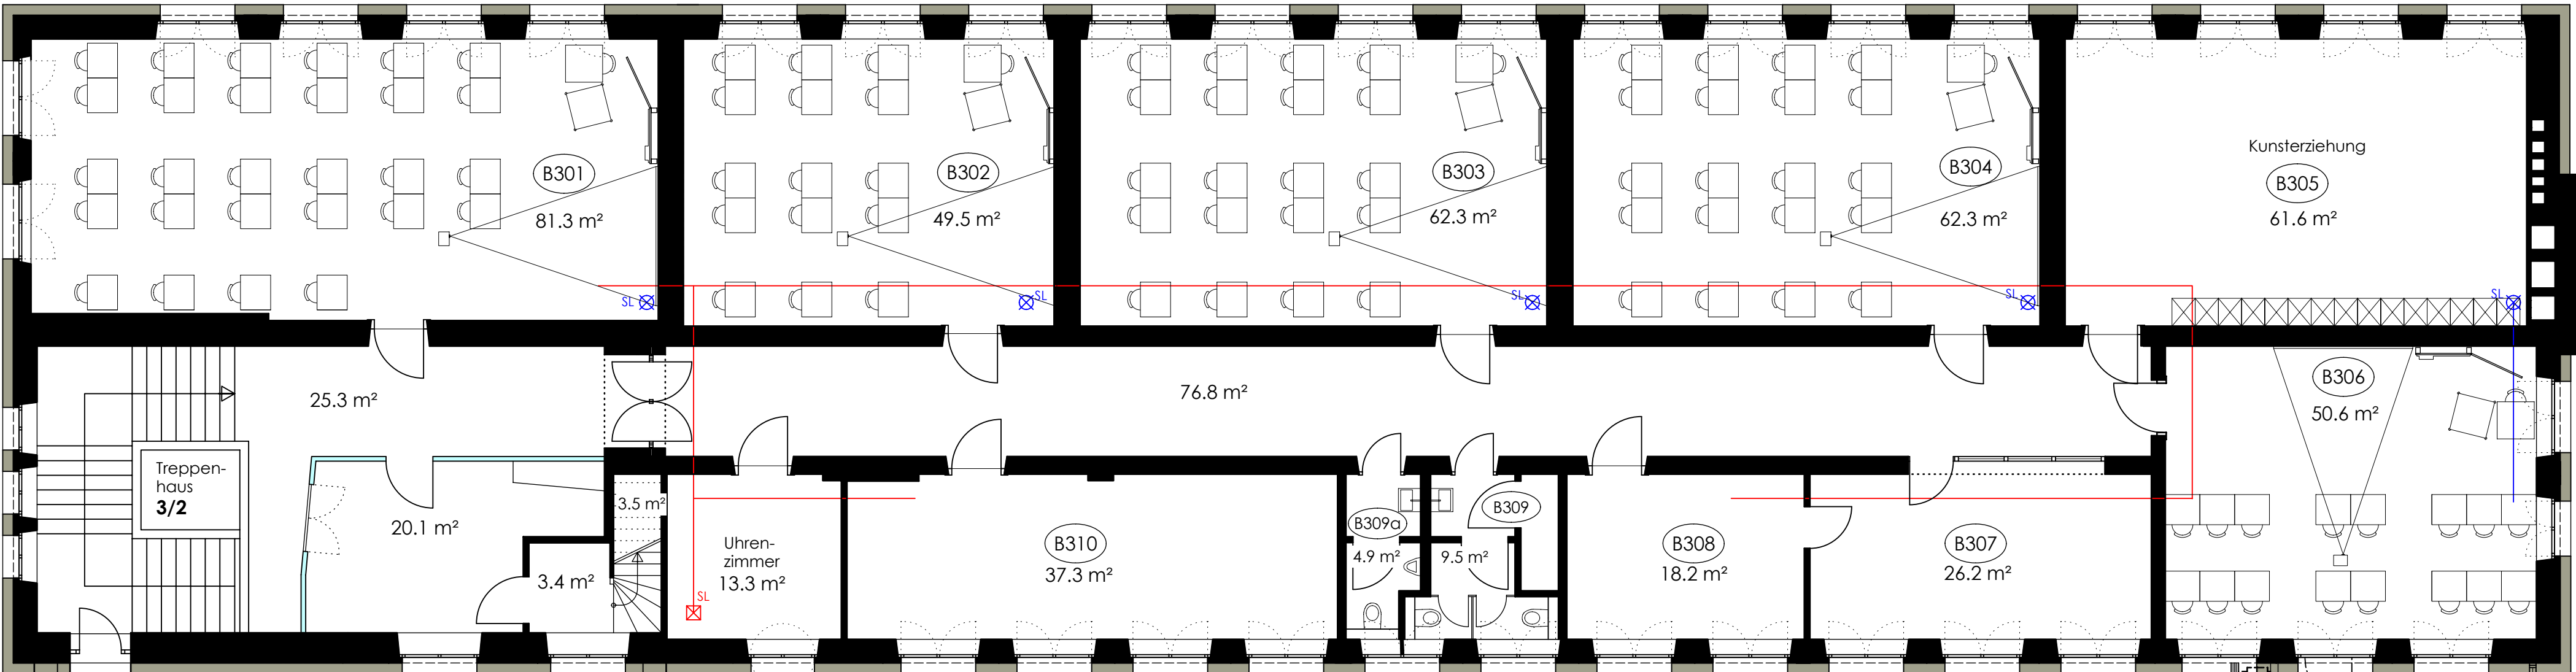

Dachterasse
313.5 m²

Bauteil A

3. Obergeschoss

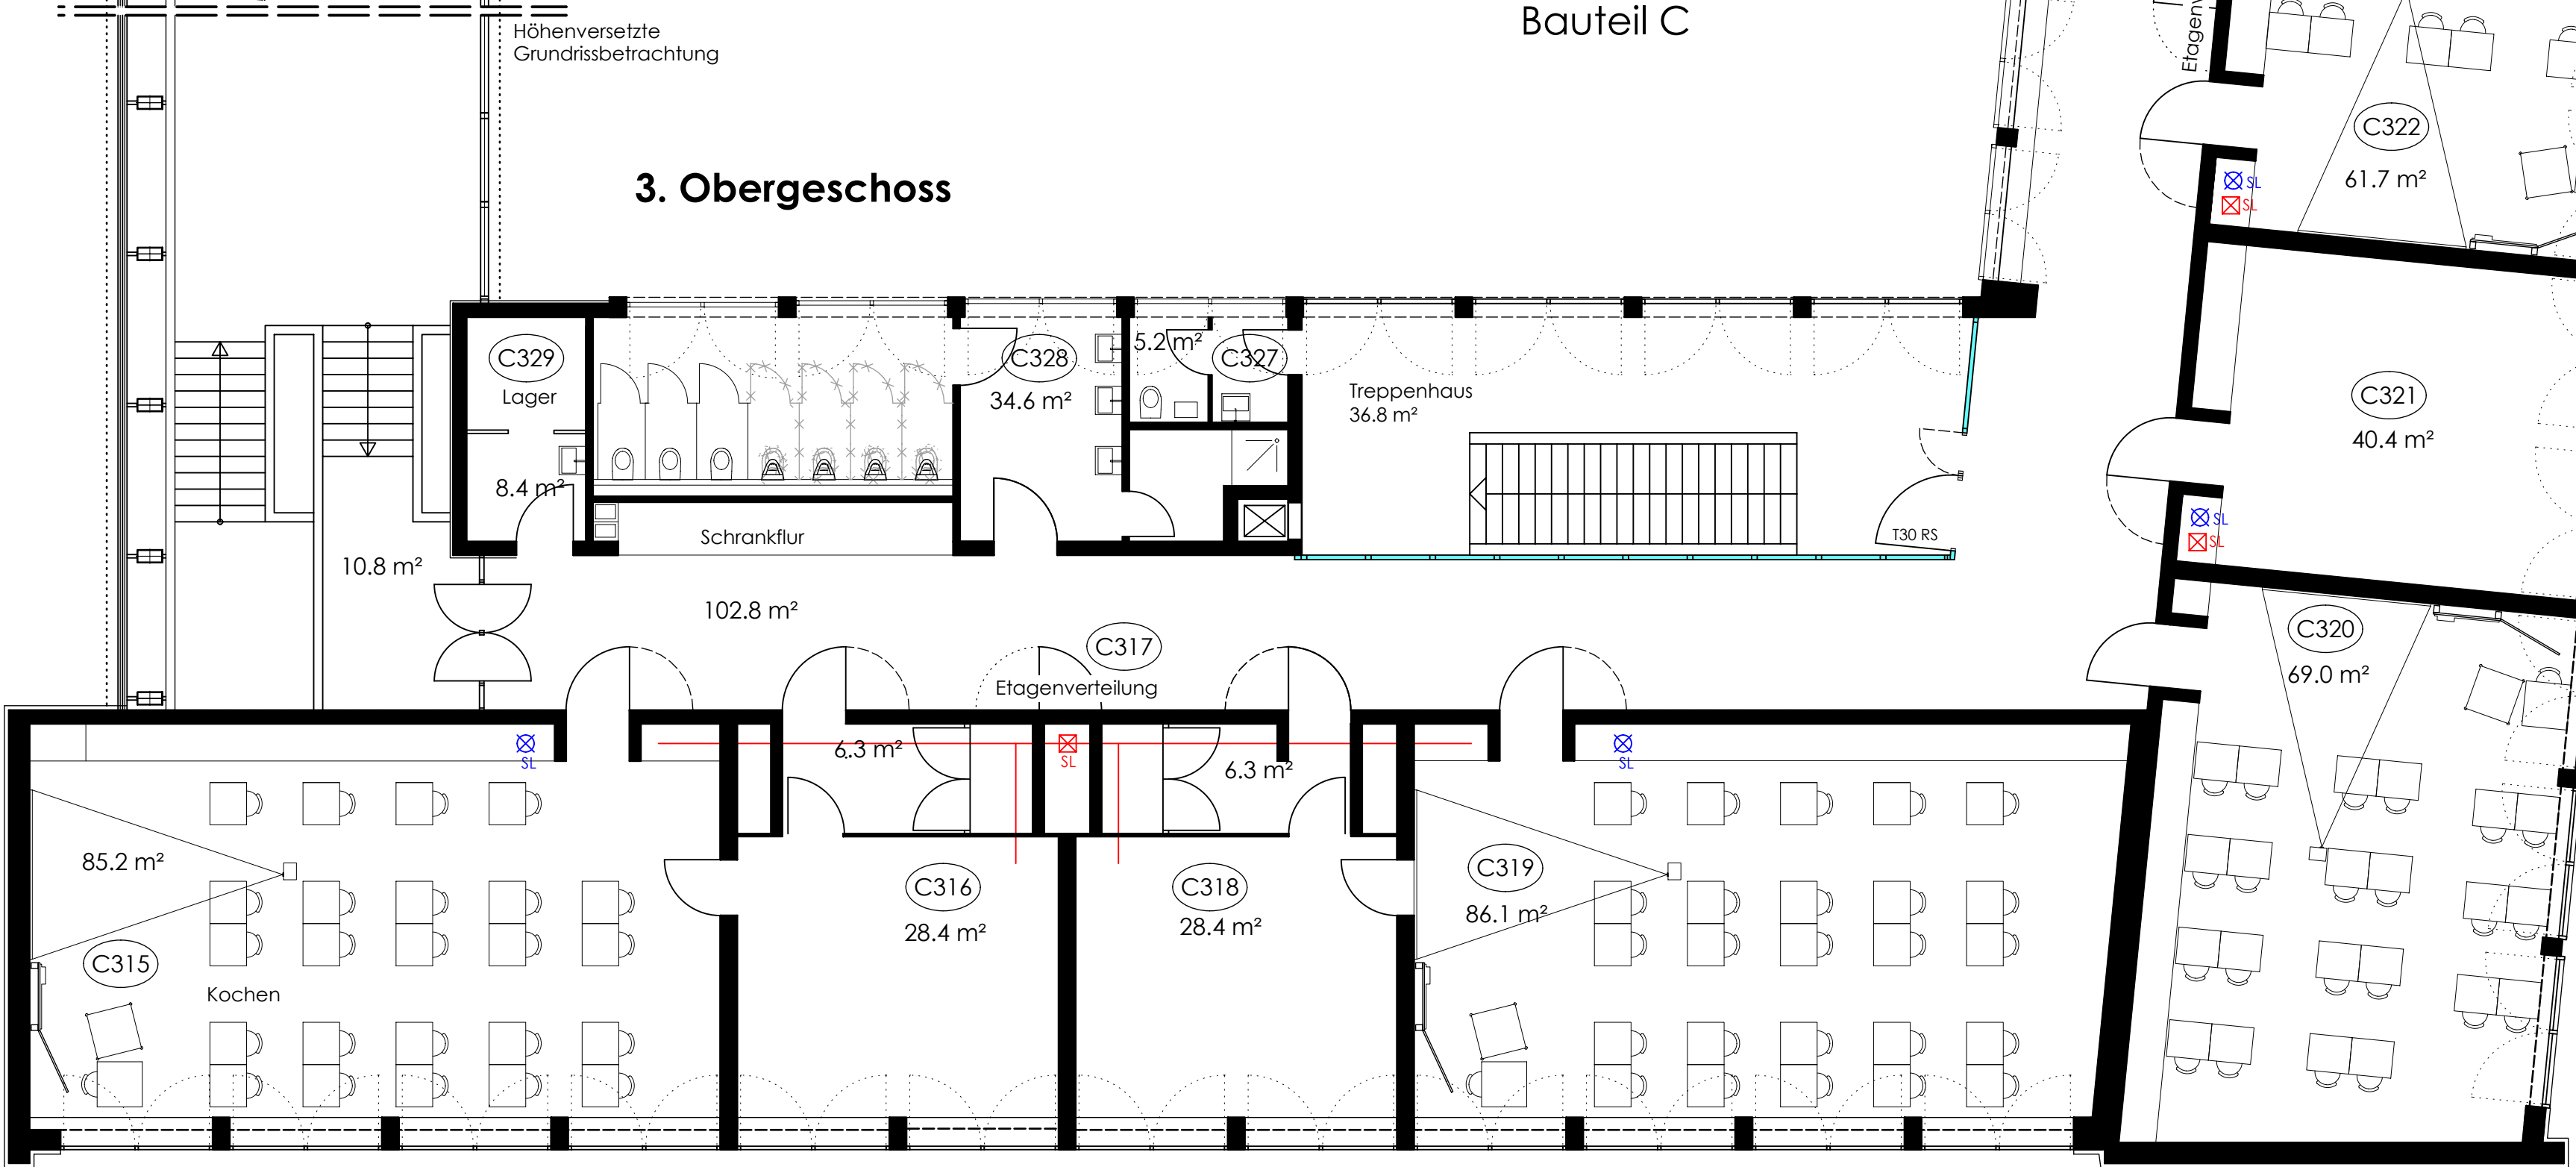

SL = Steigleitung für IT
SL = Steigleitung für Trinkwasser

Bauteil C

3. Obergeschoss

Stand: 30.03.2022

Pilotystr 4 Umwandlung einer ehem. Berufsschule
in einen Ausweichstandort für eine Mittelschule

Bauherr:	
Projekt: SANIERUNG der ehemaligen Berufsschule Pilotystr. 4 90408 Nürnberg	
Phase: Bestandspläne	Auftr.-Nr.: AB 20210416
Bauteil: 3. Obergeschoss A, B und C	Maßstab: 1 : 100
	Nürnberg, 18.08.2021
	Bearbeitet: M.H. / C.D.
	Gezeichnet: C.D.
	Plan-Nr.: BP_Piloty_ GR 3.OG