


927/4

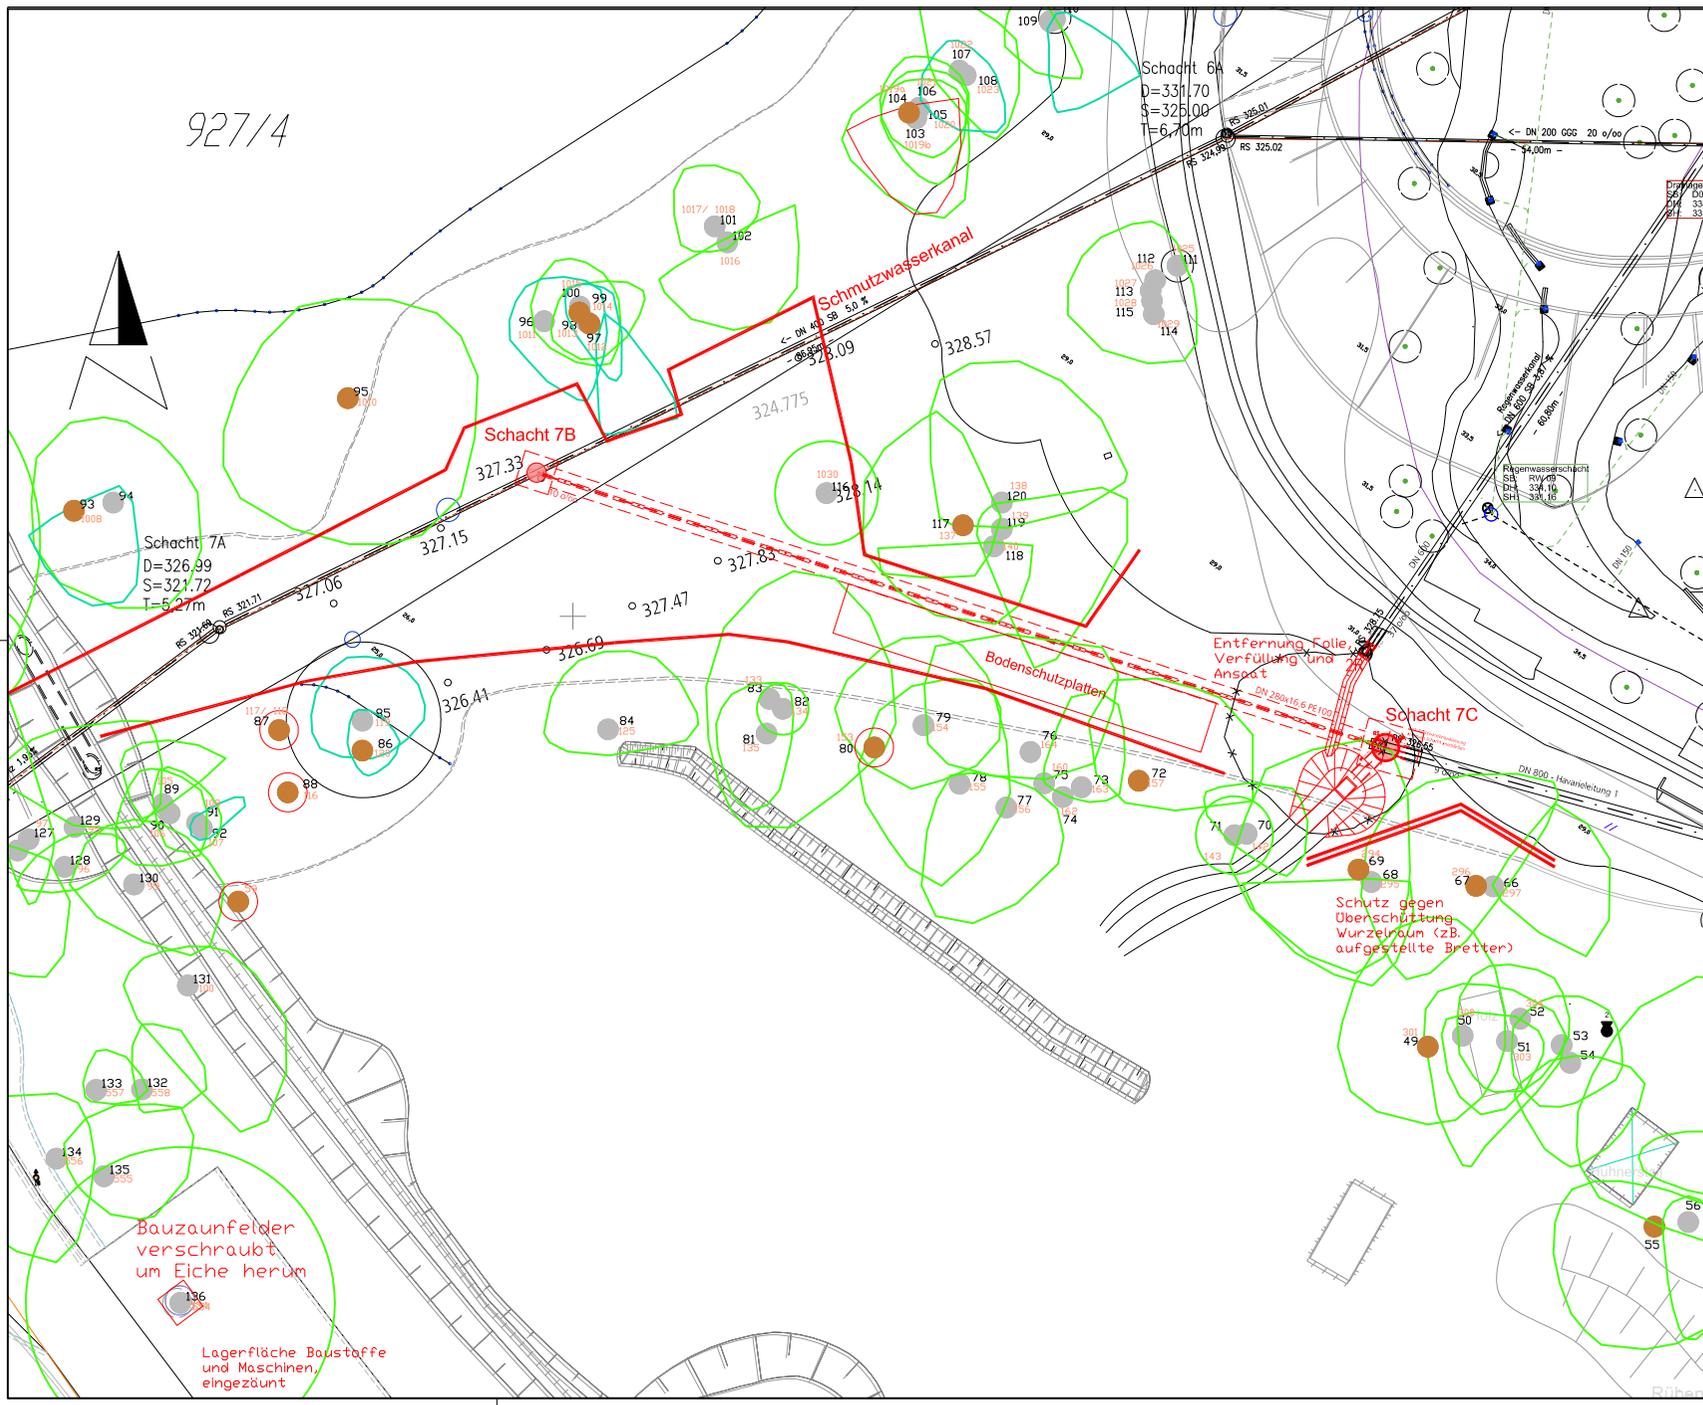

ZEICHENERKLÄRUNG

- BESTAND
- NEU
- BESTEHENDE SCHMUTZWASSERKANÄLE
- BESTEHENDE REGENWASSERKANÄLE
- BESTEHENDE DRAINAGEN
- NEUE KANÄLE
- BESTEHENDE KABELLEITUNG MIT KABELSCHACHT UND ANZAHL DER KABELLEITUNG
- NEUE KABELLEITUNG MIT KABELSCHACHT UND ANZAHL DER KABELLEITUNG
- Laubbaum Baum-Nummer in Bestandsplan
- Nadelbaum Baum-Nummer in Vermessungsplan/Monitoring
- Nadel-/ Laubbaum abgestorben
- "Habitaubaum" (Vogel- und/ oder Fledermaushabitat)
- LETZTE ÄNDERUNG
- BAUMSCHUTZLEINE
- BRETTER ALS SCHUTZ GEGEN ÜBERSCHÜTTUNG DES WURZELRAUMES
- BAUGRUBENVERBAU

06	05.10.2018	Eng.	Überarbeitet:
05	27.09.2018	Eng.	Angaben eingearbeitet
04	19.09.2018	Eng.	Schacht 7c und Kanäle überarbeitet
03	26.07.2018	Eng.	Nach Grundfrage der Besprechung vom 25.07.18 überarbeitet
02	20.07.2018	Eng.	Ergänzungen; überarbeitet
01	19.04.2018	Eng.	Fertigstellung
Datum	Name	Art der Bearbeitung	

Blatt: 2.3

Stadt Nürnberg - Hochbauamt

Kanalisation **Tiergarten Nürnberg (TGN) Außenanlagen - Regenwasserkanal**

Lageplan

Auftr.Nr.: K 770 02 Bezbj.: Fuchs

Plan-Nr.: 2018.0797 Gez.: Engert

Maßstab: 1:200 Gepr.: _____

Verantwortlicher: Stadt Nürnberg - Hochbauamt