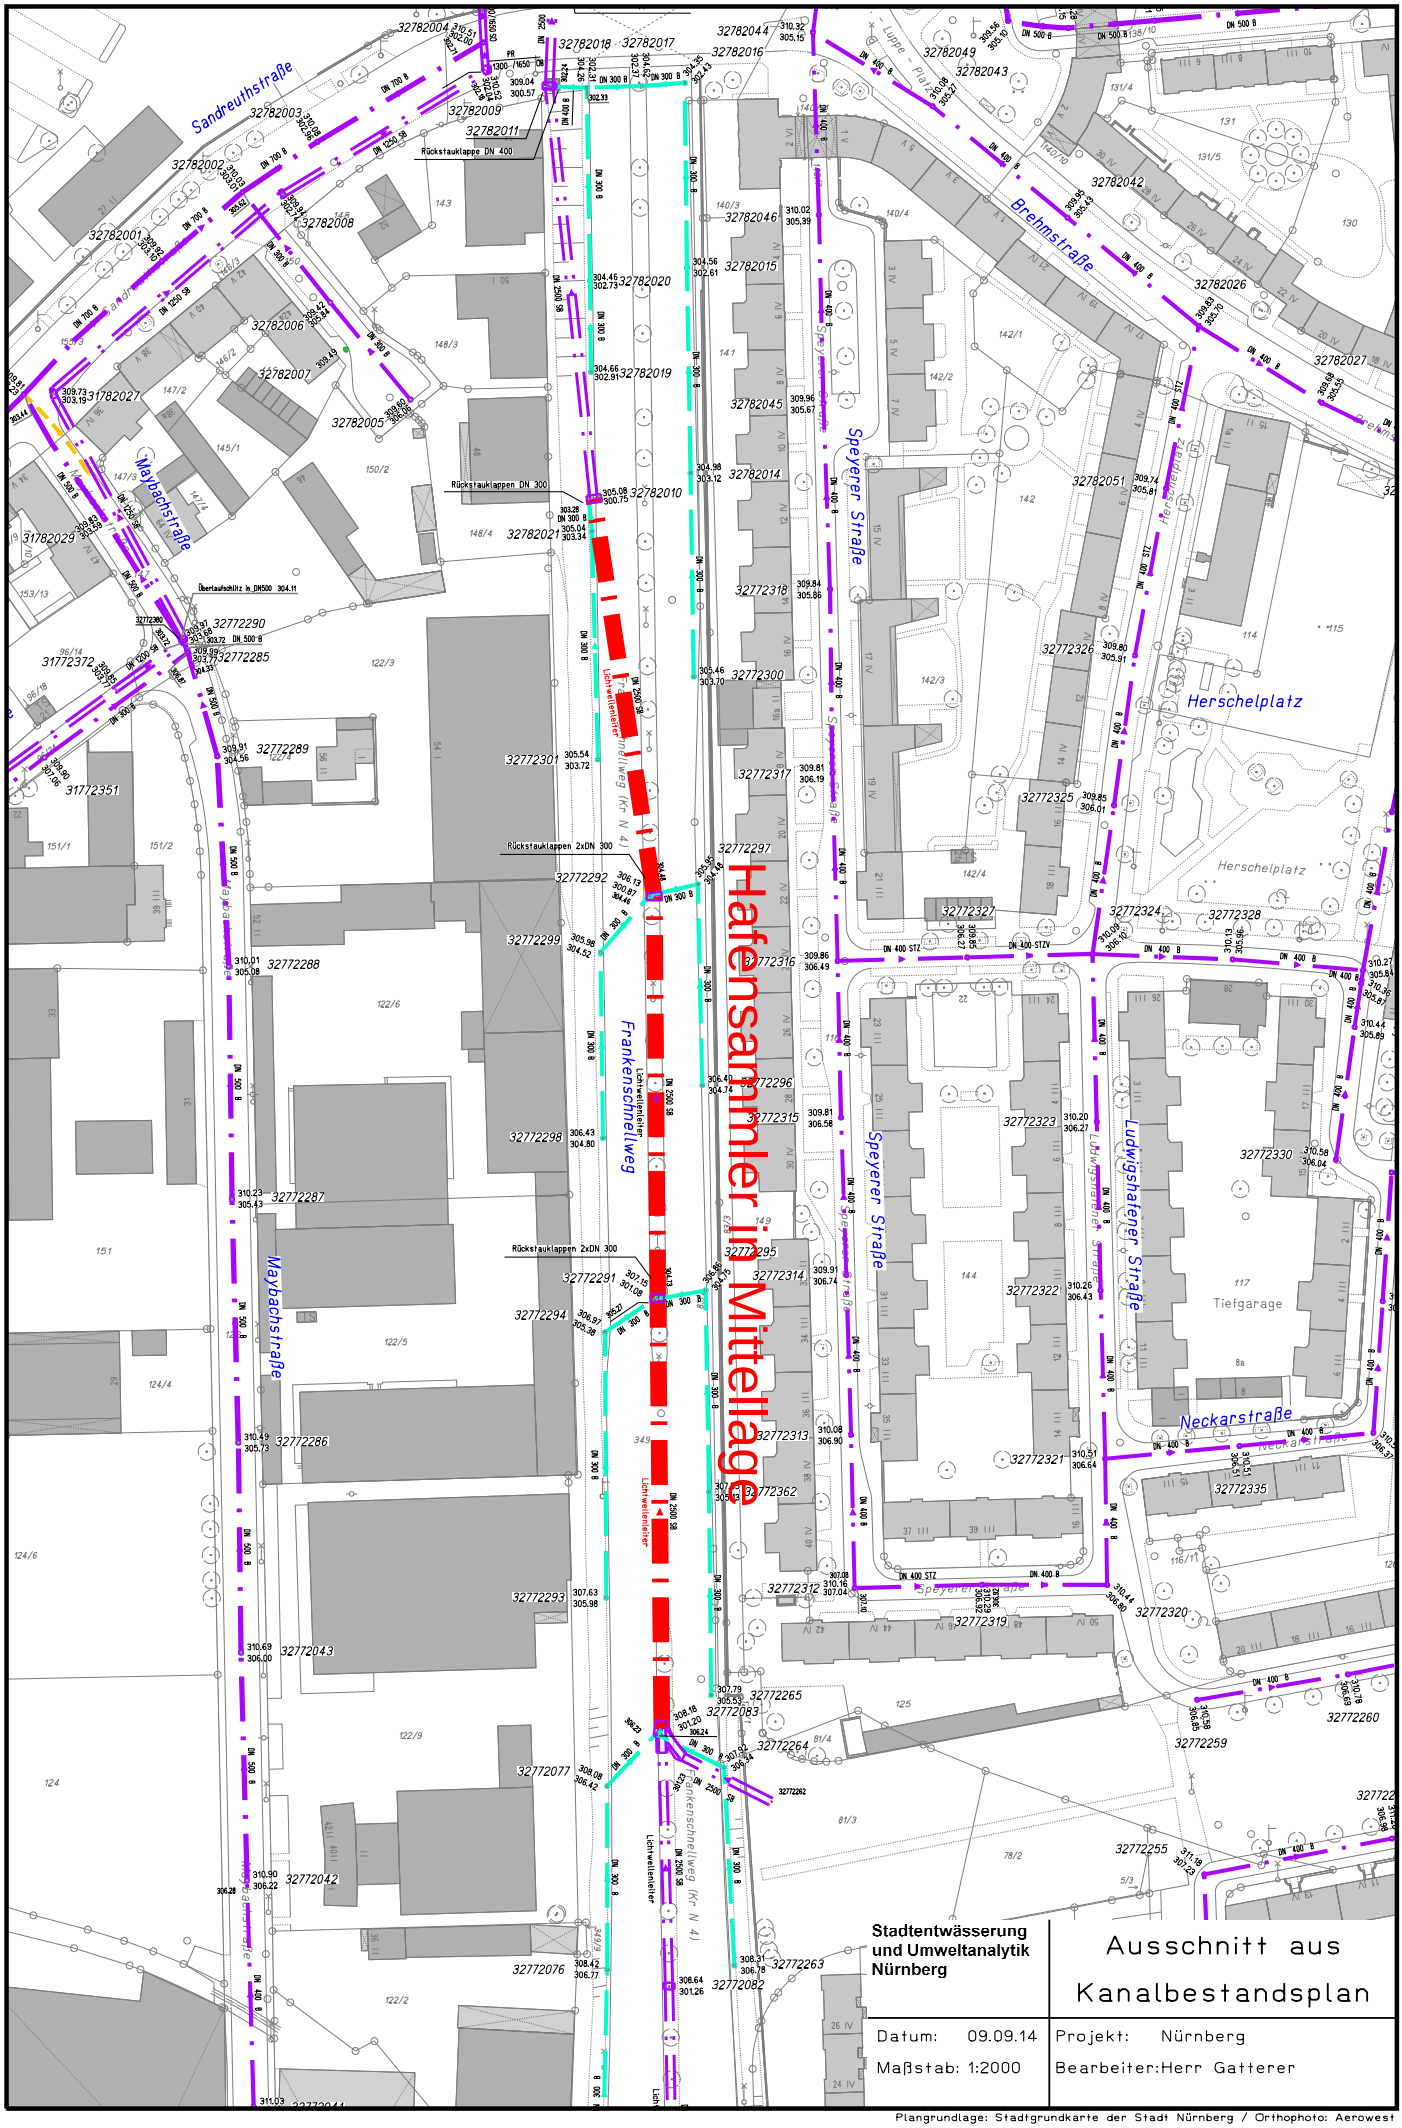

Stadtentwässerung und Umweltanalytik Nürnberg

Ausschnitt aus Kanalbestandsplan

Datum: 09.09.14

Maßstab: 1:2000

Projekt: Nürnberg

Bearbeiter: Herr Gatterer

Plangrundlage: Stadtgrundkarte der Stadt Nürnberg / Orthophoto: Aerowest