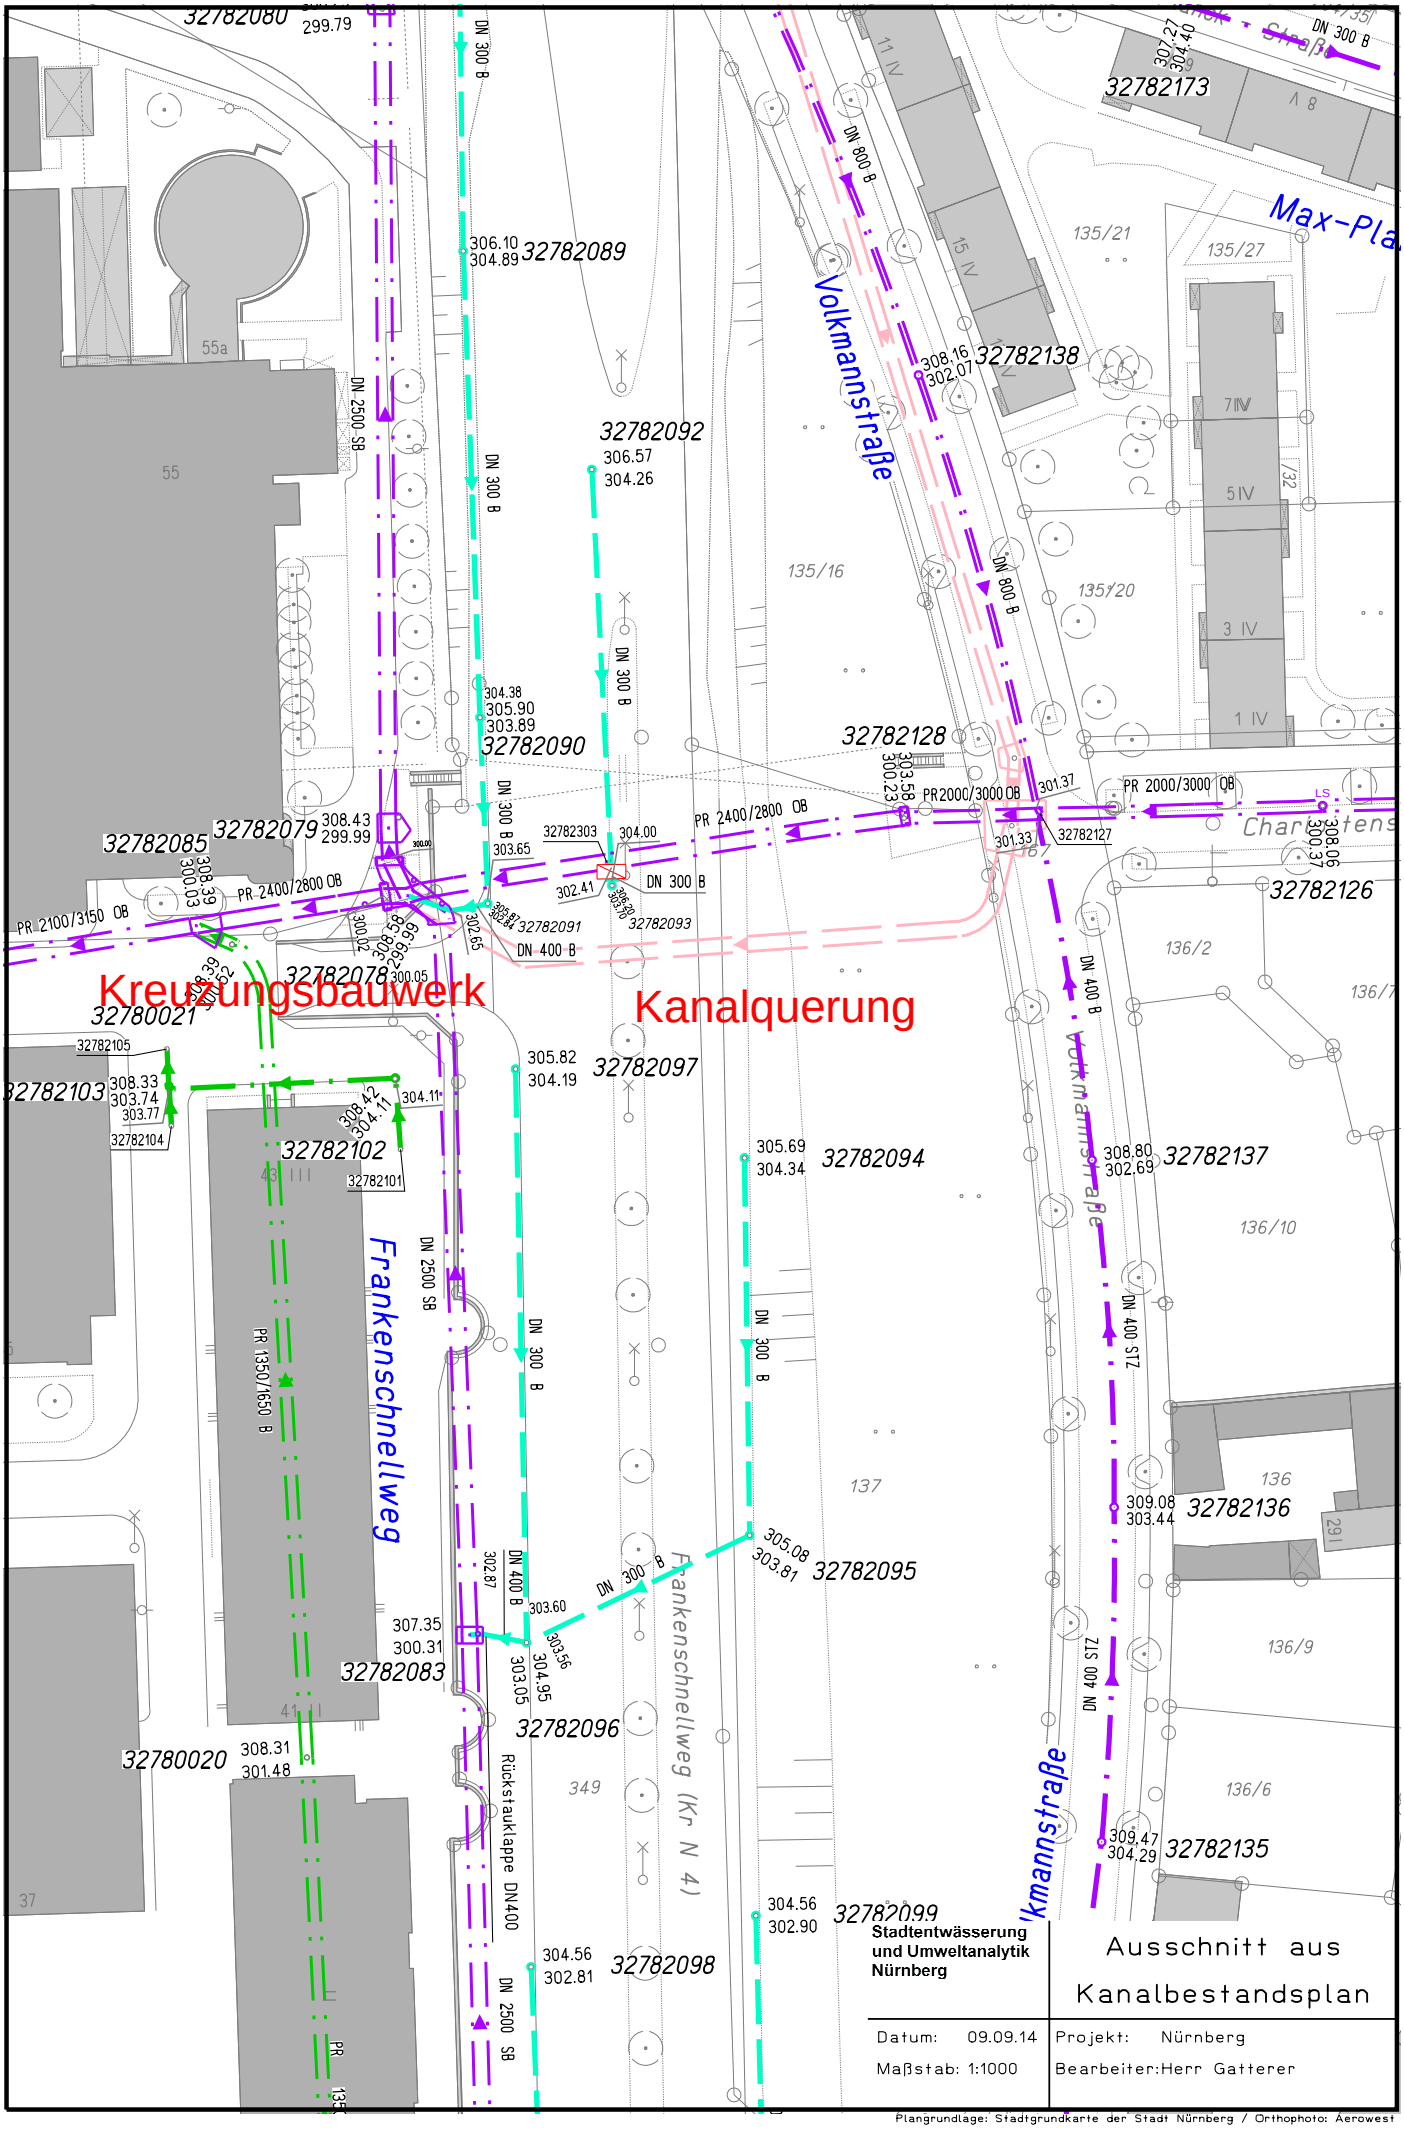
Kreuzungsbauwerk
Kanalquerung
Volkmannstraße
Frankenschnellweg
Frankenschnellweg (Kr N 4)
Max-Pla
Charlottens
32782080
32782089
32782092
32782090
32782128
32782138
32782173
32782085
32782079
32782078
32780021
32782103
32782102
32782083
32780020
32782091
32782093
32782097
32782094
32782095
32782096
32782098
32782099
32782137
32782136
32782135
32782126
32782127
32782303
32782105
32782104
32782101
Rückstauklappe DN400
DN 300 B
DN 800 B
DN 2500 SB
DN 400 B
DN 400 STZ
ZLS 400 STZ
PR 2400/2800 OB
PR 2100/3150 OB
PR 2000/3000 OB
PR 1350/1650 B
135/21
135/27
135/16
135/20
136/2
136/7
136/10
136
136/9
136/6
137
349
Stadtentwässerung und Umweltanalytik Nürnberg
Ausschnitt aus Kanalbestandsplan
Datum: 09.09.14
Maßstab: 1:1000
Projekt: Nürnberg
Bearbeiter: Herr Gatterer
Plangrundlage: Stadtgrundkarte der Stadt Nürnberg / Orthophoto: Aerowest